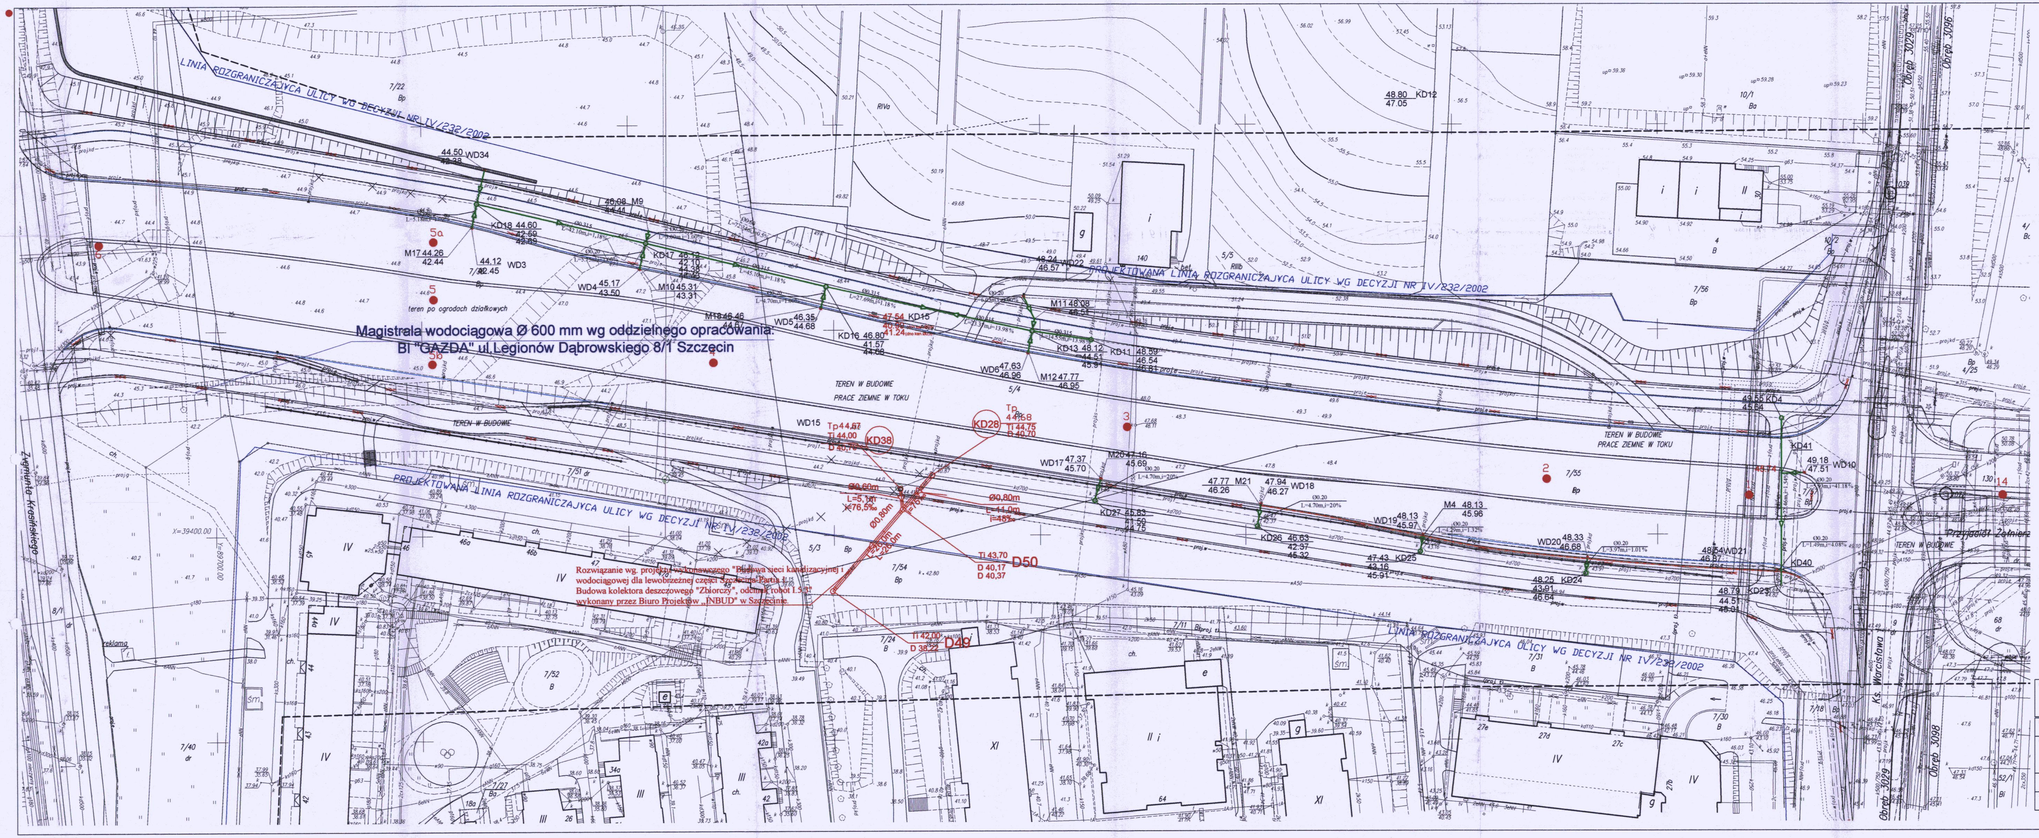

układ współrzędnych - lokalny miasta Szczecina

KERG: 3437/2006
OBIEKT: Szczecin, ul. Przyjaciół Żołnierza, Krasińskiego, Zakopiańska
Obręb: 2038, 2041, 3028, 3029, 3096, 3098

skala 1:500

Kierownik robót: Marzena Rutyna nr upr. 16981

GEOTOTAL Sp. z o.o. ul. Dworcowa 89 70-206 Szczecin tel/fax: 0-91 43-41-167 (adnotacja wykonawcy geodezji)

Wykonano metodą: opracowanie komputerowe, wydruk na ploterze

Wtórnik niniejszy sporządzono przy wykorzystaniu:
1. mapy zasadniczej 1:500 nr arkuszy: 8-D2 8-15, 25, 26, 35
2. danych branżowych części uzbrojenia podziemnego
3. pomiaru dodatkowych elementów (linie regulacyjne, osie ulic, itp.)

Uzbrojenie podziemne opracowano na podstawie:
1. danych branżowych - z litery B
2. podziemnego uzbrojenia potwierdzą/uaparatura elektromag. - z litery A
3. bezpośredniego pomiaru powykonawczych - bez litery

W związku z tym w częściach 1 i 2 nie gwarantuje się kompletności a dokładność położenia uzbrojenia jest niższa od kartometrycznej mapy.

Na niniejszym wtórniku wykazano następujące projekty obiektów budowlanych w tym zatwierdzone projektowego, terenu:
1. 88/2006 Lokalizacja przy ścieżce rowerowej, wodociągowej, kanalizacji sanitarnej i deszczowej, przy ul. Krasińskiego, budowlanej kanalizacji sanitarnej i deszczowej wraz z przyłączami do istniejącej kanalizacji sanitarnej i deszczowej
2. 85/2006 Lokalizacja przy ścieżce rowerowej - ul. Zakopiańska i ul. Krasińskiego
3. 86/2006 Lokalizacja przy ścieżce rowerowej - ul. Zakopiańska i ul. Krasińskiego
4. 90/2002 Lokalizacja kanalizacji sanitarnej i deszczowej - ul. Przyjaciół Żołnierza
10. 102/2002 Lokalizacja kanalizacji deszczowej, linii kablowej 0,4kV, linii 20kV, przyłączy kanalizacji sanitarnej i deszczowej, sieci kabl-kogrzewczej światłowej - ul.Przyjaci.ul.Zakopiańska
11. 49/2003 Lokalizacja sieci wodociągowej, kanalizacji technologicznej, instalacji przewod. dla obs.chłodnictwa wody i energetycznych – ul. Wiatrak. teren, Krasińskiego
12. 70/2006 Lokalizacja zmiany trasy sieci c. światłowej zlokalizowanej, tym. Kablowej dla potrzeb re-gulacji drogowej, sieci cieplnej, wodoci gowej, kasta sygnalizacyjnego, kan. sanitarnej i deszczowej - ul. Krasińskiego
13. 27/1998 Lokalizacja sieci kanalizacji sanitarnej, sieci przyp. wodociągowego gazowego przyłączy przy ul. Kraś-kiego 70
14. 194/1998 Postanowienie ul. Przyjaci. ul.Zamieścia, słupy dynamic.ul. Wiktora, Bandurskiego, Obotrzyckiej
15. 51/2006 Lokalizacja budowy odwodnienia kanalizacji deszczowej wraz z separatem piłunowym, odcinka sie kanalizacji og-rzewniczej, kabla energetycznego oraz sieci cieplnej - ul. Łukaszka, Kisielnickiego, Rapackiego, Stanisława, Łucznicza

Informacje dodatkowe:
1. Nie wyłącza się istnienia w terenie również uzbrojenia, o którym brak było informacji branżowych i nie zostały odnalezione w terenie w czasie inwentaryzacji geodezyjnej.
2. – – – – zakres pomiaru

W zakresie pomiaru znajdują się następujące punkty osnowy geodezyjnej podlegające ochronie:
1027, 1028, 1067, 1072, 1039, 1668, 1667, Rp 1050, Rp.1105

Punkty osnów geodezyjnych podlegają ochronie - art. 46 ust.1, pkt 3 Prawa Geodezyjnego i Kartograficznego

Kierownik jednostki wykonawstwa geodezyjnej: mgr inż.Krzysztof Senderowicz podpis

Wpisano do rejestru wtórników w:

Aktualność wtórnika na dzień: 06.12.2006r.

Zał. nr 2

Legenda:

- otwór geologiczny
- KD 45.38 / 42.28 — projektowany (zmieniony) kanał deszczowy
- drenaz

Biuro projektów: Pracownia Projektowa "BUDMAN" mgr inż. Roman Majchrzak ul.Czorsztyńska 39A/3 71-201 Szczecin

Inwestor: GMINA SZCZECIN pl. Armii Krajowej 1, 70-456 Szczecin

Rodzaj opracowania: Projekt budowlano wykonawczy	projektant:	mgr inż. Andrzej Rychlicki	Nr uprawn. 224/Sz/82	Podpis
Przedmiot projektu: Aktualizacja dokumentacji Budowa ulicy - przedłużenie ul. Przyjaciół Żołnierza od ul.Wiatrakowej do ul.Krasińskiego w Szczecinie etap IV Obwodnica Śródmiejska	opracował:	mgr inż. Wojciech Szulc	Nr uprawn.	Podpis
	opracował:		Nr uprawn.	Podpis
Obiekt: Budowa kanalizacji deszczowej	sprawdził:	mgr inż. Bogdan Jankowski	Nr uprawn. 73/Sz/2002	Podpis

Oznaczenie branżowe: wod.-kan. | Treść rysunku: Plan sytuacyjno-wysokościowy | Skala: 1:500 | Data: 07.2007 | Nr rysunku: 1